

हुकम

हुकम या कार्यवाही मय इनिशियल जज

नंबर व तारीख अहकाम
जो इस हुकम की-तामील
में जारी हुये


10 $\frac{02}{26}$

पत्रावली पेश हुई। वकील प्रार्थी उपास्थित।
वकील प्रार्थी ने प्रकरण में Not Press
किया। चूंकि वकील प्रार्थी प्रकरण को आगे
चलाना नहीं चाहते हैं, लिहाजा प्रकरण
Not Press में खारिज किया जाता है।
पत्रावली फ़ैसल शुमार लेकर नंबर से
कम हो।

Not Press
सं. नु. शर्मा
अधिवक्ता



31/02/2026
सहायक क्लर्क एवं पदेन
उपखण्ड अधिकारी, बाली

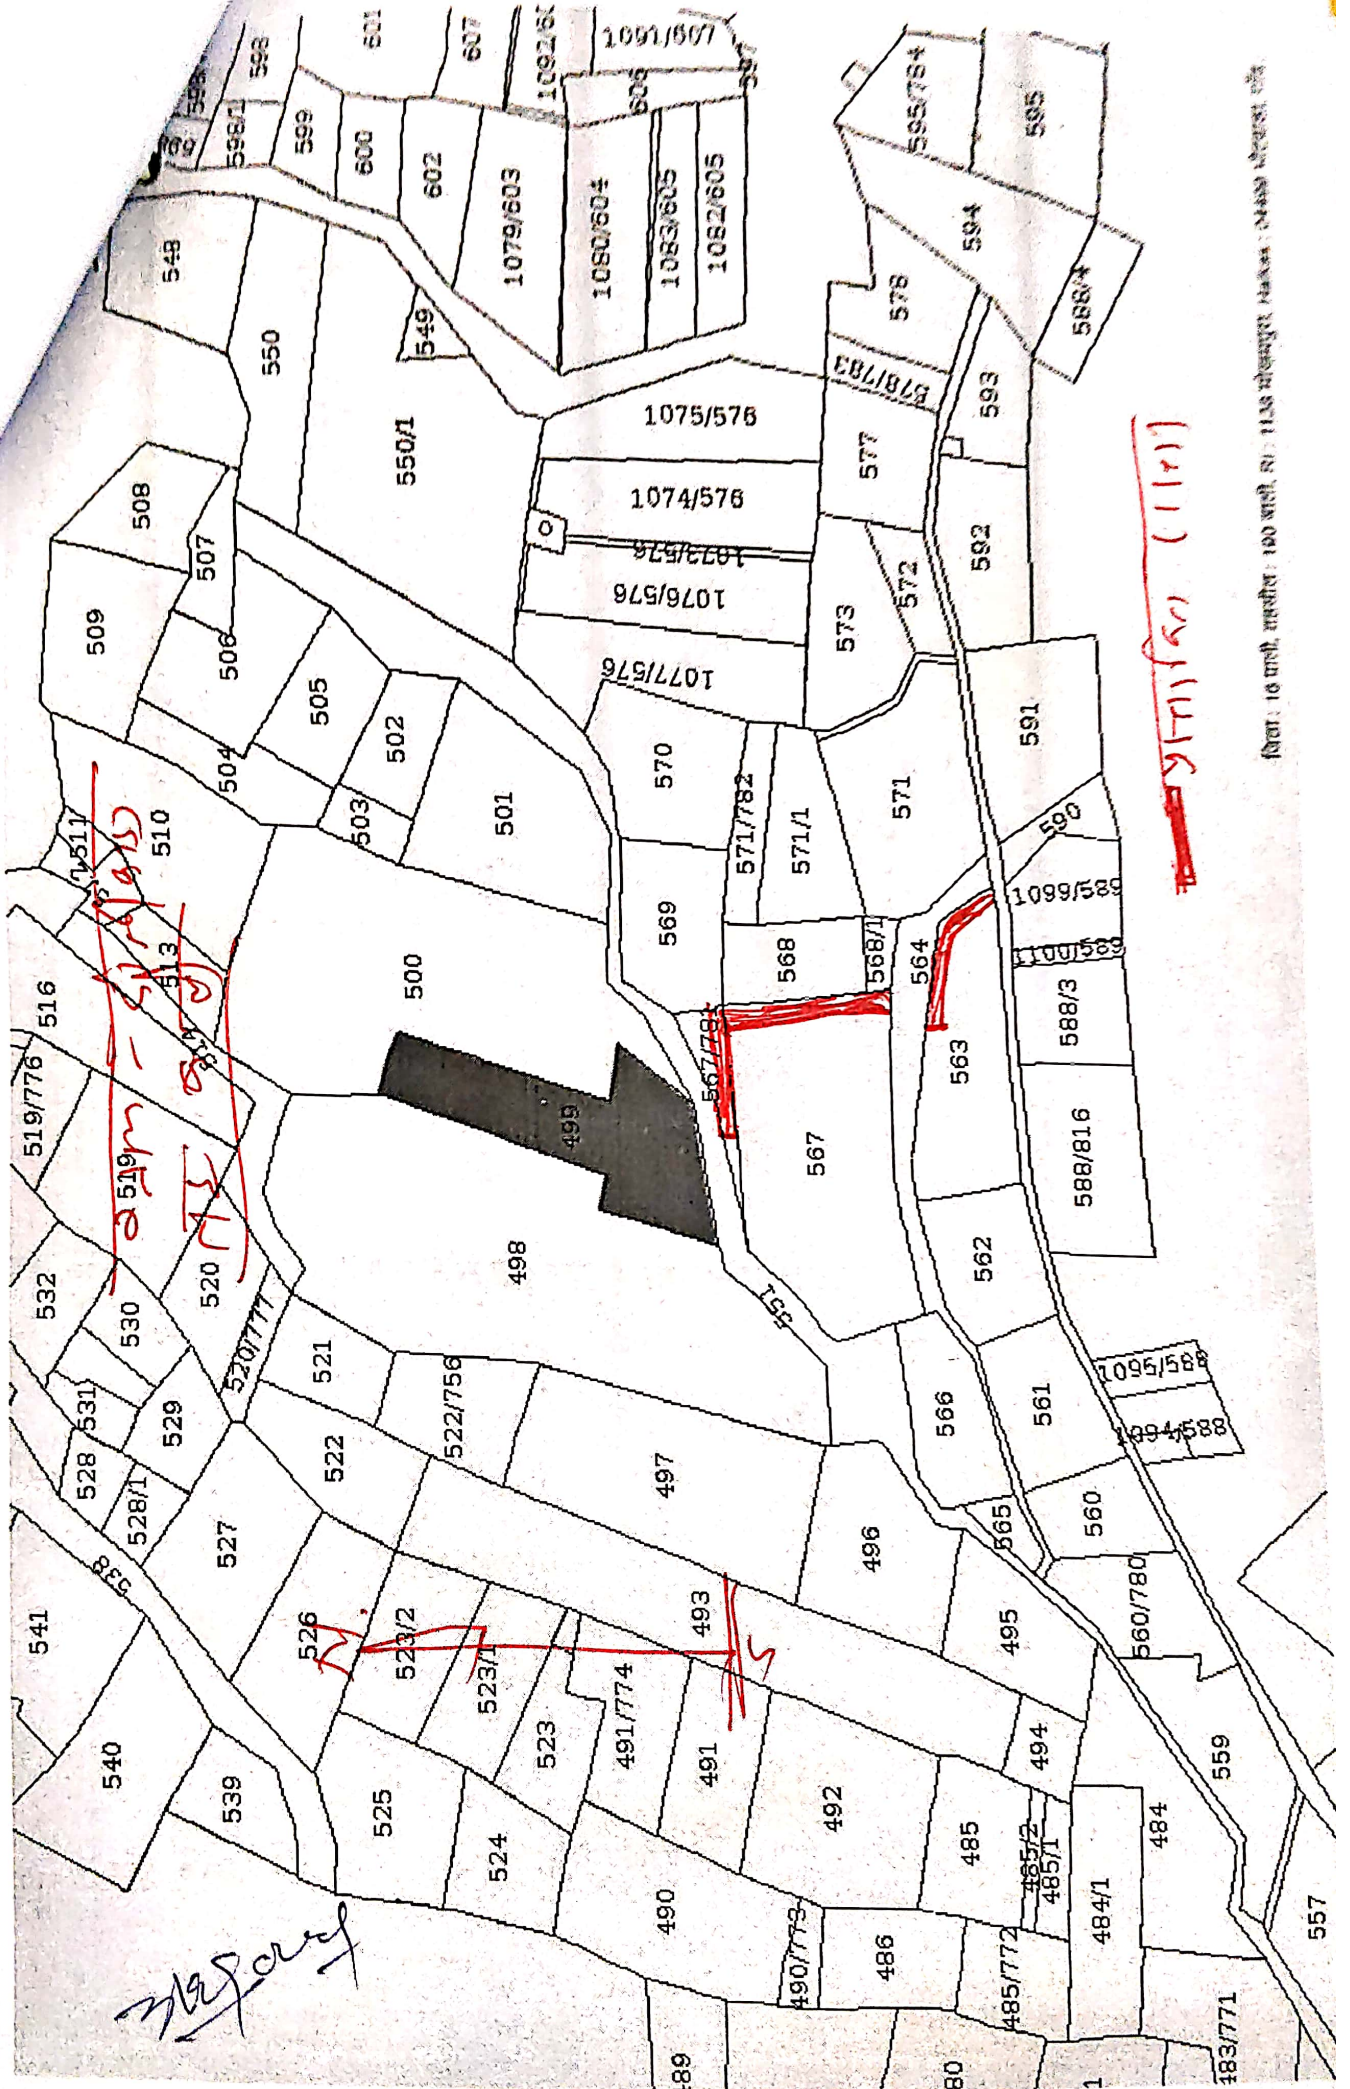

~~519/776 (1171)~~


Handwritten signature or note in red ink.

राजस्थान सरकार

खसरा नक्शा एंव जमाबंदी(प्रतिलिपि)

NIC-BHUNAKSHA

दिनांक : 23/08/2025 03:27:12 PM

तहसील : बाली
ग्राम : दातीवाडा

तहसील : बाली

ग्राम : दातीवाडा

भू. अ. नि. क्षेत्र : मोखमपुरा



498

500

499

569

551

567/781

567

568

Scale 1:2000

खसरा संख्या :499 क्षेत्रफल : 1.1100 Hectare खाता संख्या : 11 पुराना खाता संख्या : 14

भूमि किस्म[क्षेत्रफल लगान]: बारानी दोयम [1.1100, 5.55]

1.) सुरेश कुमार गर्ग पुत्र वीरमराम गर्ग हिस्सा- पूर्ण जाति- गर्ग (गरूड़ा) सा. लालराई तहसील बाली खातेदार

सक्षम अधिकारी के हस्ताक्षर एंव मील

3
पु. 25/8/23
25/8/23

- नोट :-
1. यह प्रपत्र केवल प्रार्थी की जानकारी के लिए है।
 2. इसका उपयोग किसी भी न्यायालय में साक्ष्य के रूप में नहीं किया जा सकता है।
 3. प्रविष्टियों में संशोधन/सत्यापित प्रतिलिपि हेतु सम्बंधित जिला/तहसील कार्यालय में संपर्क करें।